

aktuelle Planung

LEGENDE:

- Maßnahmenbereich
- Böschung
- Grünfläche z.T. mit Strauchbewuchs
- bestehende Grundstücksgrenze mit Flurnummer
- Neubau, geplant
- Freianlagen, geplant
- Baum, geplant

Baumbestandsliste

Zu erhaltende Bäume = 13

Baum Nr.	Botanischer Name	Deutscher Name	KS	BW	Lage
4	Acer platanoides	Spitzahorn	2	BE	Baumreihe Im Aufeld
5	Acer platanoides	Spitzahorn	1	E	Baumreihe Im Aufeld
6	Acer platanoides	Spitzahorn	1	E	Baumreihe Im Aufeld
10	Tilia cordata	Winterlinde	0	SE	Baumgruppe N-W-Ecke
11	Sorbus intermedia	Schwedische Mehlebeere	1	E	Baumgruppe N-W-Ecke
12	Tilia cordata	Winterlinde	1	E	Baumgruppe N-W-Ecke
22	Acer platanoides	Spitzahorn	1	BE	Verkehrinsel Forstamstr.
23	Acer platanoides	Spitzahorn	1	BE	Verkehrinsel Forstamstr.
26	Acer platanoides	Spitzahorn	2	NE	Verkehrinsel Forstamstr.
27	Acer platanoides	Spitzahorn	1	BE	Verkehrinsel Forstamstr.
33	Acer platanoides	Spitzahorn	1	E	Ostlich Zufahrt GMS
35	Carpinus betulus	Hainbuche	0	SE	Ostlich Zufahrt GMS
36	Carpinus betulus	Hainbuche	0	SE	Ostlich Zufahrt GMS

Zu fällende Bäume = 23

Baum Nr.	Botanischer Name	Deutscher Name	KS	BW	Fällungsgrund
1	Acer campestre	Feldahorn	1	E	Baugrube Neubau
2	Acer campestre	Feldahorn	1	E	Stellplätze
3	Acer campestre	Feldahorn	1	E	Stellplätze
7	Fraxinus excelsior	Gemeine Esche	3	NE	Stellplätze, Bewertung
8	Quercus robur	Stieleiche	2	BE	Hauptzugang, Bewertung
9	Pinus sylvestris	Waldkiefer	1	E	Baugrube Neubau
13	Tilia cordata	Winterlinde	1	BE	Baugrube Neubau
14	Sorbus intermedia	Schwedische Mehlebeere	1	E	Baugrube Neubau
15	Tilia cordata	Winterlinde	0	SE	Baugrube Neubau
16	Acer pseudoplatanus	Bergahorn	3	NE	Neubau
17	Fraxinus excelsior	Gemeine Esche	3	NE	Neubau
18	Betula pendula	Hängebirke	1	E	Baugrube Neubau
19	Corylus colurna	Baumhasel	2	BE	Neubau
20	Corylus colurna	Baumhasel	0	SE	Neubau
21	Prunus domestica	Pflaume	1	E	Baugrube Neubau
24	Prunus domestica	Pflaume	1	E	Baumreihe
25	Prunus domestica	Pflaume	1	E	Baumreihe
28	Prunus domestica	Pflaume	1	E	Baugrube Neubau
29	Sorbus intermedia	Schwedische Mehlebeere	0	SE	Neubau
30	Sorbus intermedia	Schwedische Mehlebeere	0	SE	Neubau
31	Sorbus intermedia	Schwedische Mehlebeere	2	BE	Baugrube Neubau
32	Sorbus intermedia	Schwedische Mehlebeere	1	E	Baugrube Neubau
34	Tilia cordata	Winterlinde	0	SE	Neubau

Artenschutzrechtliche Beurteilung

Laut artenschutzrechtlicher Beurteilung durch Herrn Dipl.-Biol. Robert Mayer vom Februar 2021 wurden bei den Gehölzen im Eingriffsbereich keine als Fledermausquartier geeigneten Strukturen festgestellt. Des Weiteren sind Vorkommen seltener bzw. störungsempfindlicher Vogelarten nicht zu erwarten.

Allgemeine Hinweise

Im Zuge einer Überarbeitung mit geänderten Planungsvorgaben gelangt es, einen Teil des vorhandenen Baumbestandes zu erhalten und in die Freianlagen um den Schulneubau zu integrieren. Dies hat neben zusätzlichen Kosten für Schutz- und Erhaltungsmaßnahmen (s. gesonderte Aufstellung) folgende Auswirkungen auf die Planung:

- Eingriff in vorhandenem Straßenraum durch Gehwegführung Im Aufeld Ecke Forstamstraße
- Einschränkung der Zufahrt zu Bushaltestellen Forstamstraße
- Nachweis der Bushaltestellen Im Aufeld in vorhandenem Straßenraum
- Entfall der Motorradstellplätze Im Aufeld

Bezugssystem Lage: Gauß-Krüger-System (GK-System)
 Bezugssystem Höhe: Meter über Normal Null (m ü. NN)

Grundlage ist die digitale Flurkarte der zuständigen Vermessungsbehörde

Projekt:
 Neubau und Erweiterung Staatliche Realschule Geisenfeld mit Dreifach-Sporthalle und Mensa

Landkreis Pfaffenhofen a. d. Ilm


Planinhalt: Baumbestandsplan	Projekt Nr.: 5014.067	Aufgestellt: D. Manzinger
Plan-Nr./Index: VE LP-Bäume	Maßstab: 1:250	gezeichnet: D. Manzinger
	Datum: 25.03.2021	geprüft: U. Burkart

Entwurfverfasser:
Wipfler PLAN
 Architekt
 Bauplanung
 Vermessungsingenieur
 Erschließungsingenieur

Wipfler PLAN
 Planungsgesellschaft mbH
 Höhenstraße Straße 124
 85278 Pfaffenhofen/Ilm
 Tel.: 08441 5046-0
 Fax: 08441 490204
 www.wipflerplan.de
 info@wipflerplan.de

Vorbereitender:
 Landratsamt Pfaffenhofen/Ilm

Landratsamt Pfaffenhofen/Ilm
 Hauptplatz 22
 85278 Pfaffenhofen/Ilm
 Tel.: 08441 27-0
 Fax: 08441 27-470
 www.landratsamt-pfaffenhofen.de
 poststelle@landratsamt-pfaffenhofen.de

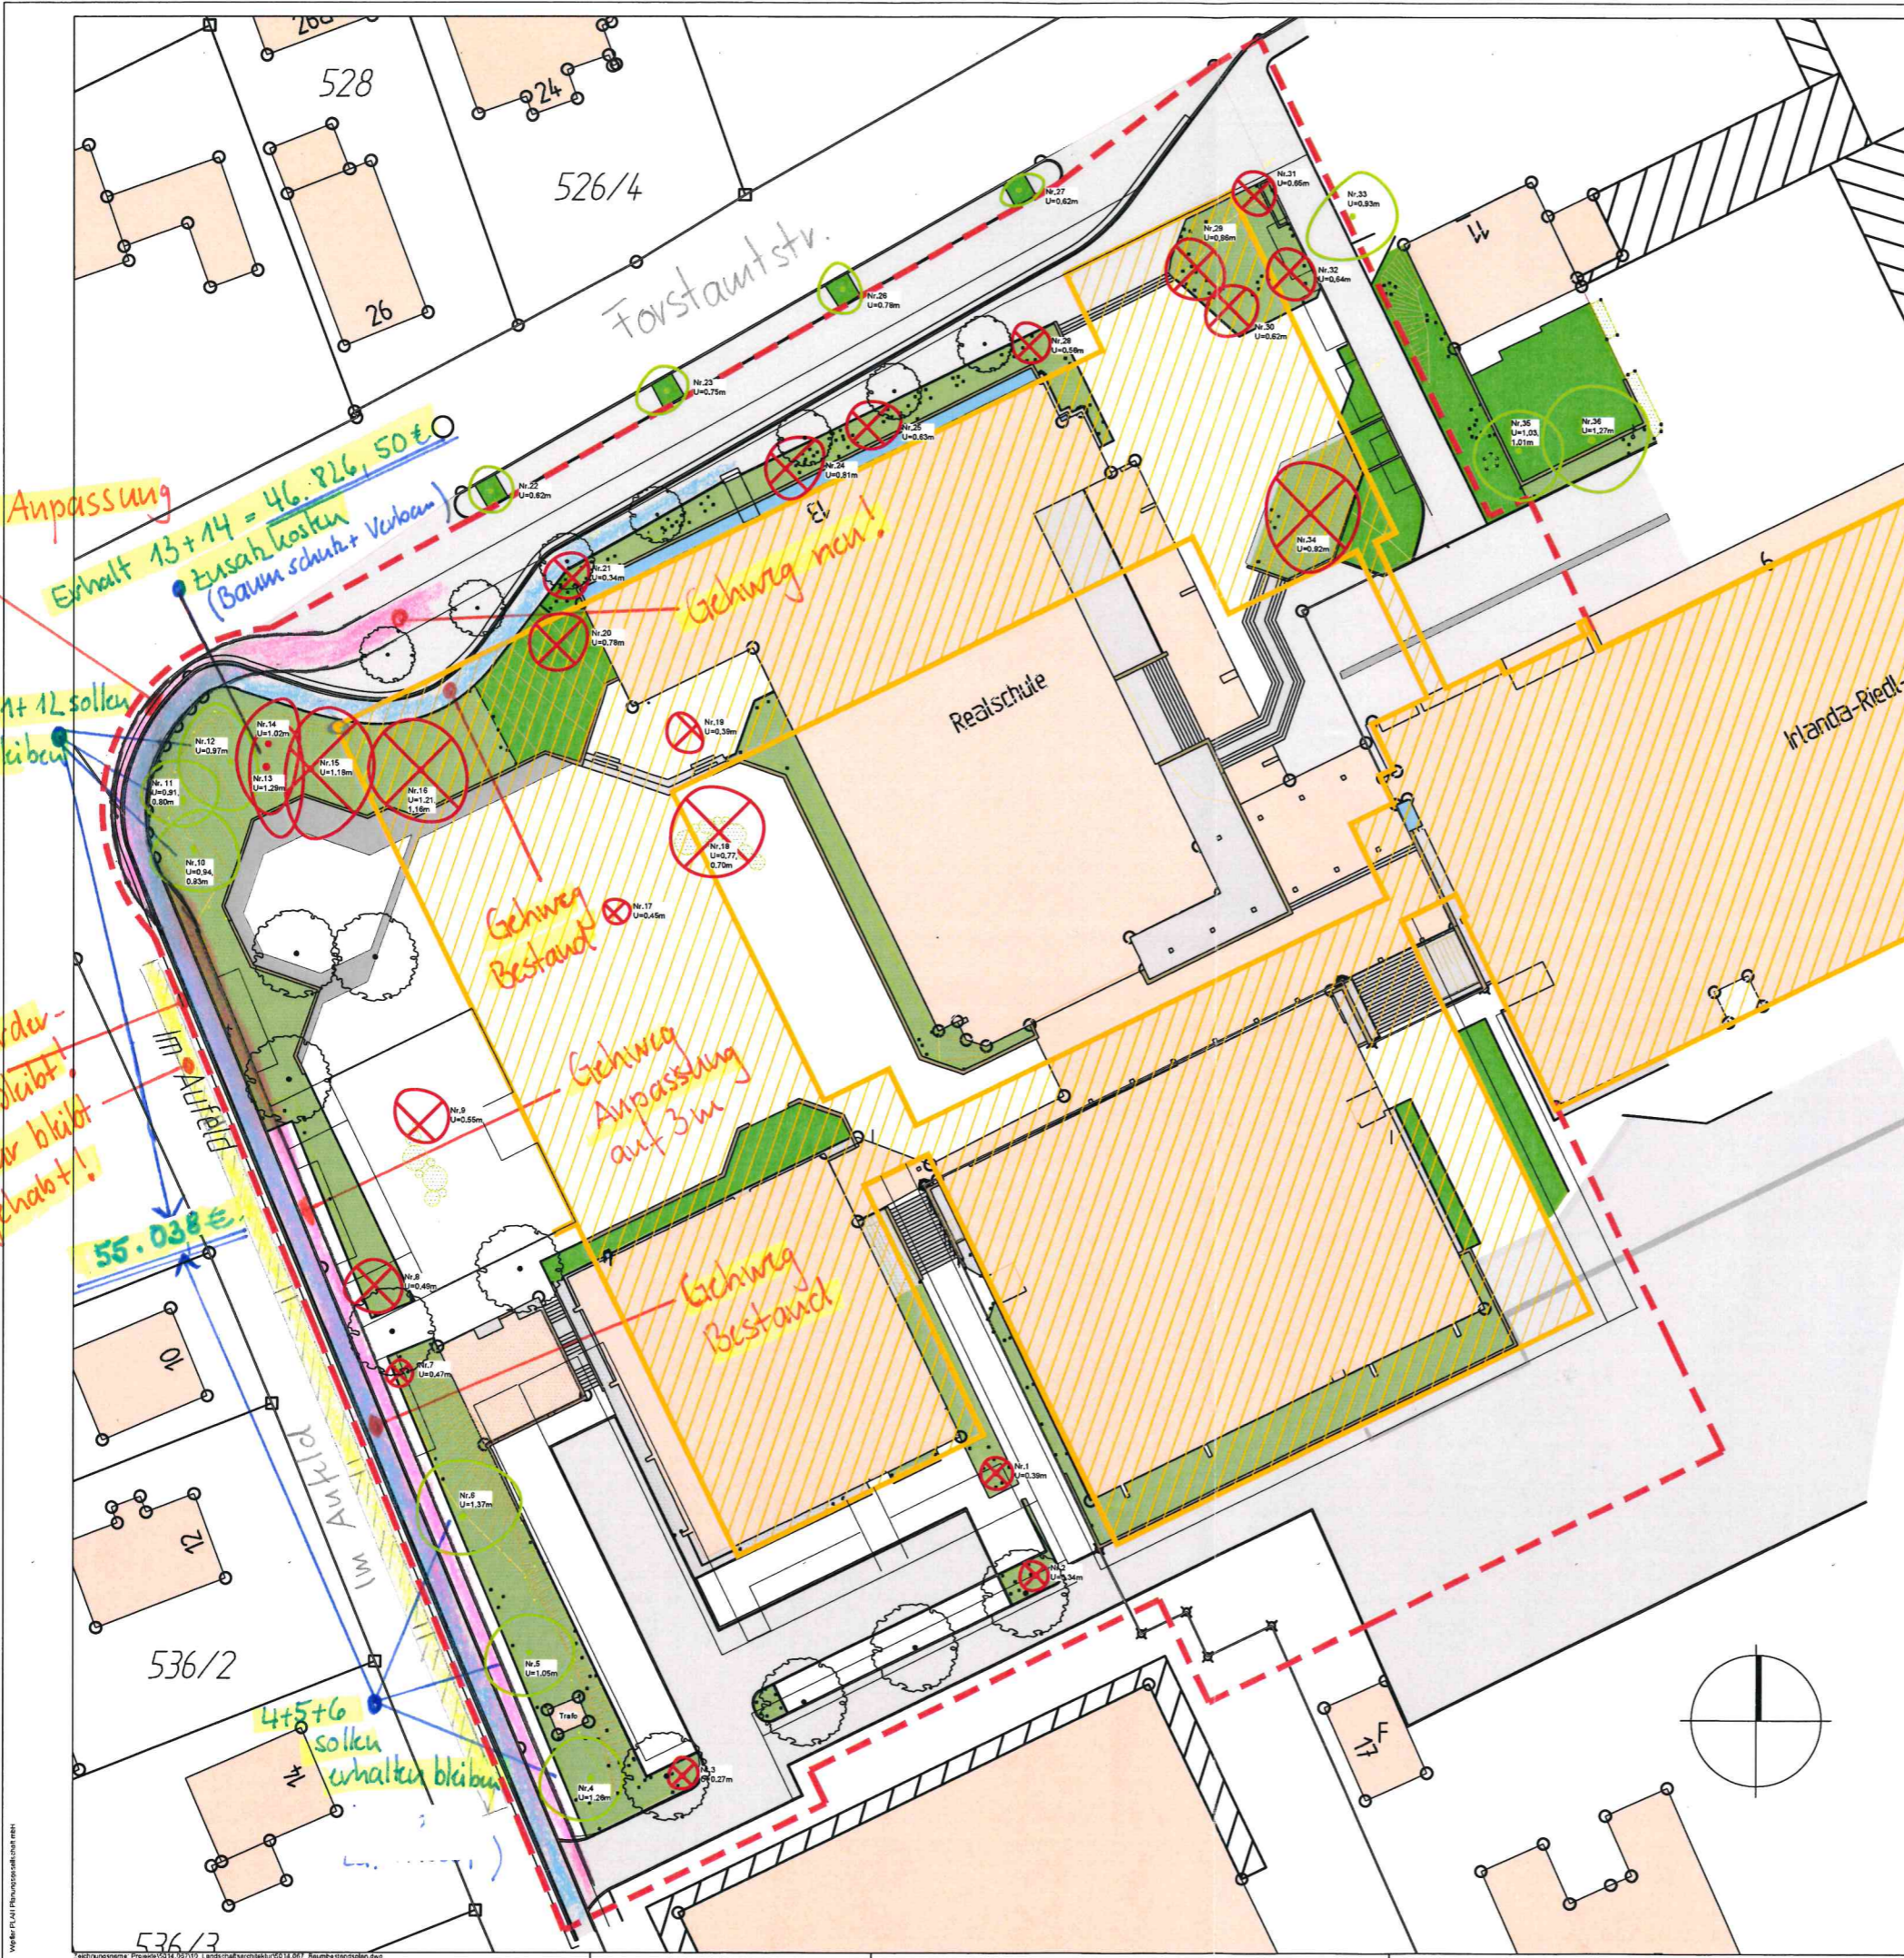

Gehweg Anpassung
 Erhalt 13+14 = 46.826,50€
 Zusatzkosten (Baumschutz + Verbau)

10+11+12 sollen erhalten bleiben

Gehweg vor der Kante bleibt! Busspur bleibt wie gehabt!

55.038€

4+5+6 sollen erhalten bleiben

Gehweg neu!

Gehweg Bestand!

Gehweg Anpassung auf 3m

Gehweg Bestand!

Wipfler PLAN Pfaffenhofen/Ilm