




1. Umverlegung VGD DN 200 ST Ka
2. Polarisationsmessung
3. Einbindung T-Stück und Schieber DN 200 Bei Kreuzung "Am Aufeld / Forstamtstraße"
4. Umverbindung Hausanschlüsse DAV schließen und Rohrenden verschließen
5. Einbindung T-Stück und Endkappe Bei Forstamtstraße 11
6. Einbindung Endkappe Bei Kreuzung "Am Aufeld / Forstamtstraße"

**Umverlegung:
VGD DN 200 St Ka
Länge: 130m**

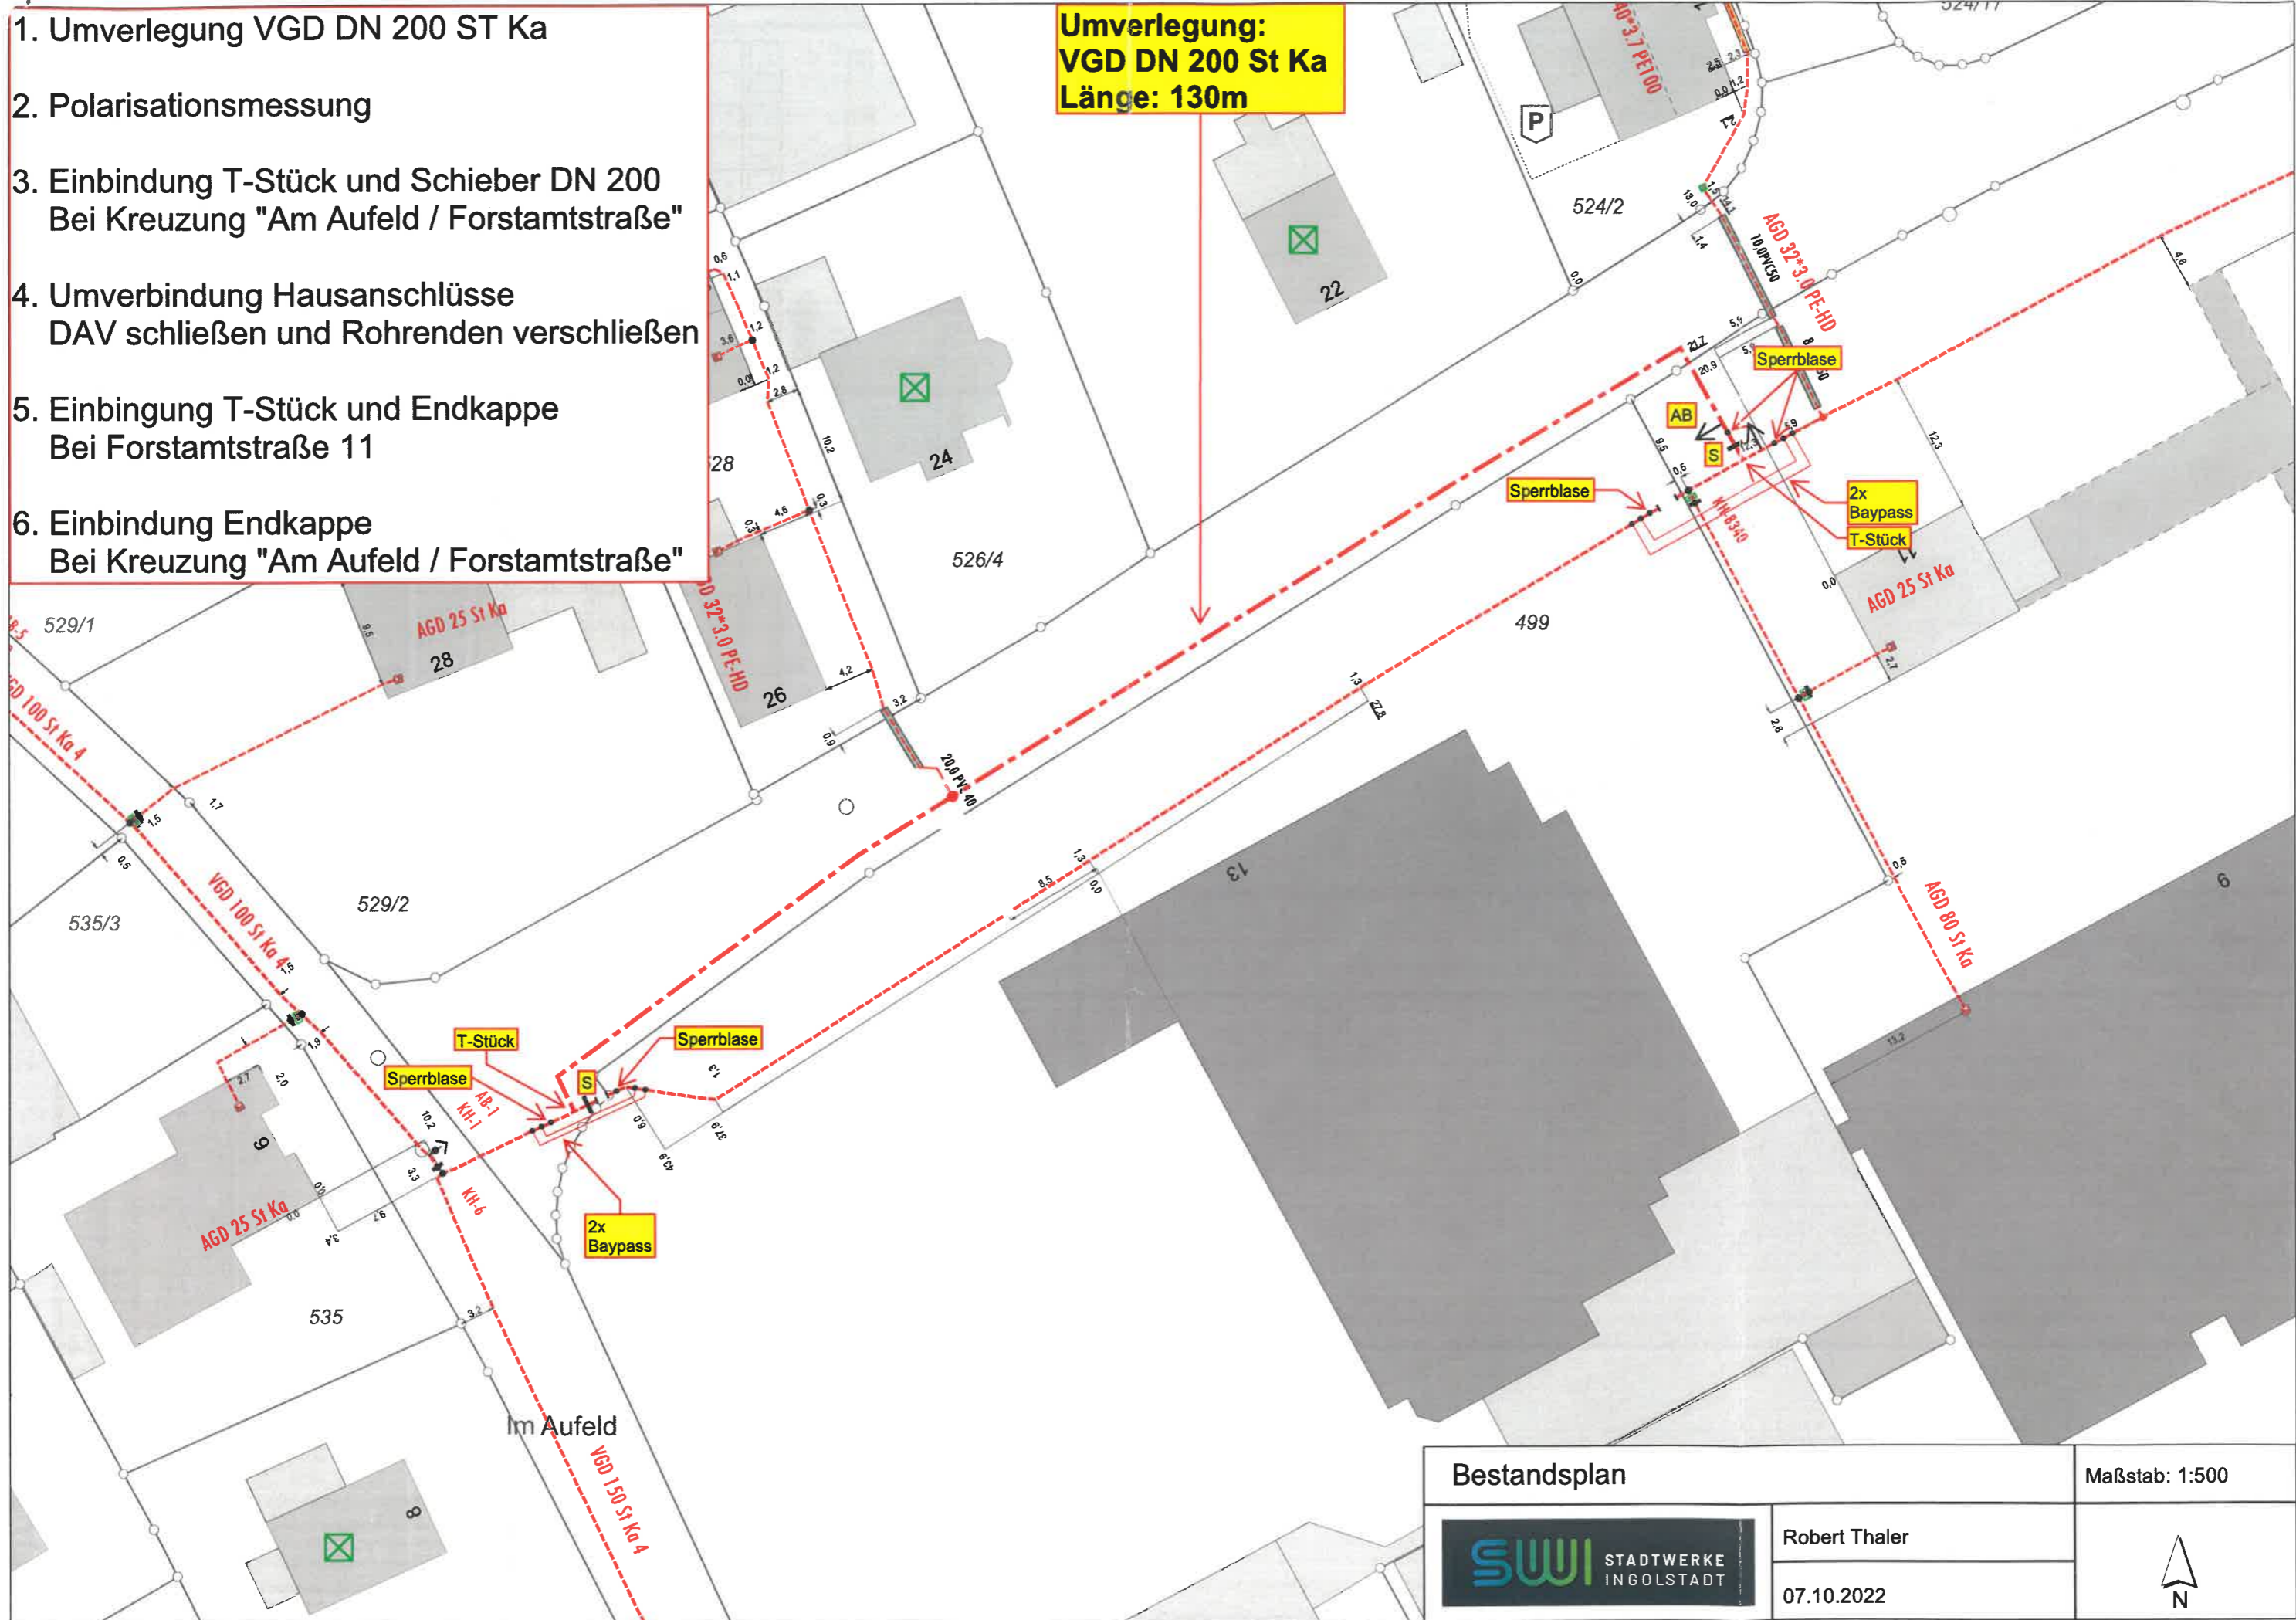

Bestandsplan		Maßstab: 1:500
 STADTWERKE INGOLSTADT	Robert Thaler	 N
	07.10.2022	